Mapa do celów projektowych

OBIEKT:
m. Kamieniec
dz. 118/14
obręb: 0004 Kamieniec
gm. Kołbaskowo, powiat: policki [3211]
woj. zachodniopomorskie [32]

SKALA: 1: 500
Układ współrzednych: PUWG 2000
Poziom odniesienia wysokości: PL-KRON86-NH

Kierownik roboty:
mgr inż. Michał Gniewosz, upr. nr 12920 zakres 1 i 2
(imię, nazwisko, nr i zakres uprawnień)

Mapę do celów projektowych sporządzono przy wykorzystaniu:
1. mapy zasadniczej w skali 1:500, sekcje:
5.197.16.07.1, 07.3
~~2. danych branżowych części uzbrojenia podziemnego~~
3. pomiaru zieleni wysokiej i pomników przyrody oraz pomiaru innych obiektów wskazanych przez projektanta
~~4. opracowanych geodezyjnie elementów planu zagospodarowania przestrzennego (linie rozgraniczające, linie regulacyjne, osie ulic)~~

Na mapie do celów projektowych wykazano następujące uzgodnione przez ZUDP projekty sieci uzbrojenia terenu:
1. brak

Informacje dodatkowe:
1. — — — — — — — - zakres pomiaru
2. Redakcja znaków zgodna z Rozporządzeniem MAiC z dnia 12.02.2013r. (Dz. U. 2013 nr 0 poz. 383)
3. Mapa nadaje się do celów projektowych w zakresie pomiaru
4. Stopień kartometryczności mapy do celów projektowych jest zgodny z Rozporządzeniem MSWiA z dnia 9.11.2011r. (Dz.U.2011nr263poz.1572)
5. Wszystkie trwałe obiekty budowlane podlegają wytyczeniu przez jednostkę wykonawstwa geodezyjnego.
6. Nie wyklucza się istnienia w terenie również uzbrojenia, o którym brak było informacji branżowych i nie zostało odnalezione w czasie inwentaryzacji geodezyjnej.
7. Nie wykonano czynności określonych w §80 ust. 4 rozporządzenia MSWiA z dnia 9.11.2011 r. (Dz. U. Nr 263, poz. 1572)
8. Udostępnianie i rozpowszechnianie otrzymanych materiałów jest zabronione: art.18 Ustawy Prawo Geodezyjne i Kartograficzne (Dz. U. z 2010 r. nr 193, poz. 1287 ze zm.)
9. Mapę do celów projektowych sporządzono przy wykorzystaniu arkuszy mapy zasadniczej w skali 1:1000 w układzie "1965" ~~(lokalnym m. Police)~~ sekcje: 341.313.162, 164.

Uzbrojenie opracowano na podstawie:
~~1. danych branżowych - z literą B~~
2. pośredniego ustalenia przebiegu aparaturą elektromagnetyczną - z literą A.
3. bezpośrednich pomiarów powykonawczych - bez litery
W związku z tym w częściach 1 i 2 nie gwarantuje się kompletności, a dokładność położenia uzbrojenia na mapie może być niższa od dokładności kartometrycznej mapy.

Aktualność mapy do celów projektowych na dzień:
17.11.2014r.

RASTER
inż. Adam Szpak
Szczecin, ul.Focza 12/6
tel. 512 159 123
(nazwa jednostki wykonawstwa geodezyjnego)

Wykonano metodą: ~~a) rastrowo~~ b) wektoryzacji (skanowanie, kalibracja, digitalizacja rastra)
Płyta CD nr .....
Wielkość pliku ..... data .....

Wykonano w ramach roboty geodezyjnej:
GK.6640.2653.2014
zgłoszonej w WGKiK SP w Policach

W zakresie opracowania znajdują się punkty osnowy geodezyjnej nr: brak
podlegające ochronie na podst. art. 15, art. 48 ust.1 pkt 3 ustawy Prawo geodezyjne i kartograficzne

Granice i nr działek ewidencyjnych
według danych WGKiK Starostwa Powiatowego w Policach:
z dnia: 06.11.2014 r.
~~Mapa zgodna z przepisami § 79 ust. 5 rozporządzenia MSWiA z dnia 9.11.2011r. (Dz. U. Nr 263, poz.1572) nadaje się do projektowania budynków, także w odległości nie większej niż 4,0 m od granicy nieruchomości.~~
Opracowanie nie dotyczy przypadku opisanego w § 79 ust. 5 rozporządzenia MSWiA z dnia 9.11.2011 r. (Dz. U. Nr 263, poz.1572).

Rejestracja:

inż. Adam Szpak
(kierownik jednostki wykonawstwa geodezyjnego)

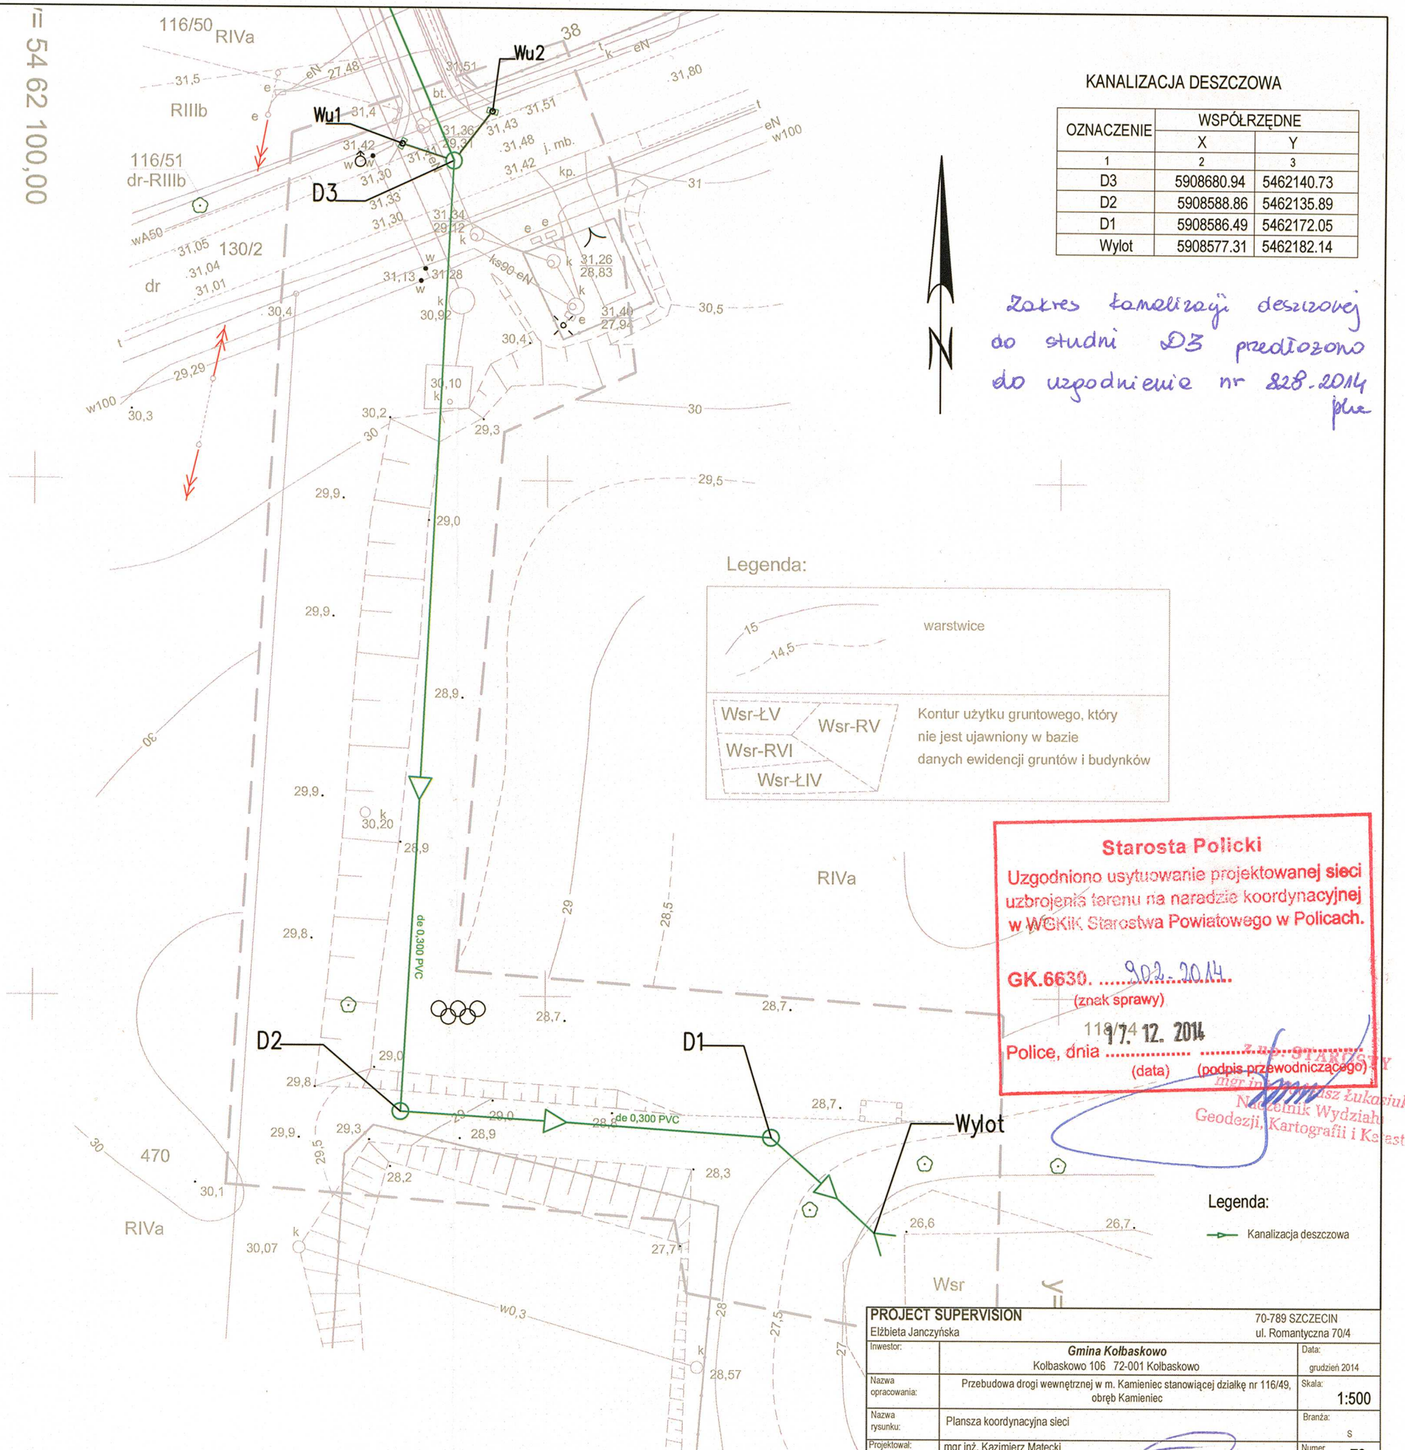

KANALIZACJA DESZCZOWA

OZNACZENIE	WSPÓŁRZĘDNE	
	X	Y
1	2	3
D3	5908680.94	5462140.73
D2	5908588.86	5462135.89
D1	5908586.49	5462172.05
Wylot	5908577.31	5462182.14

Zakres kanalizacji deszczowej do studni D3 przedłożono do uzgodnienia nr 828.2014 plus

Starosta Policki
Uzgodniono usytuowanie projektowanej sieci uzbrojenia terenu na naradzie koordynacyjnej w WGKiK Starostwa Powiatowego w Policach.
GK.6630. 902.2014
(znak sprawy)
Police, dnia 17. 12. 2014
(data) (podpis przewodniczącego)
mgr inż. Mateusz Łukaszuk
Naczelnik Wydziału Geodezji, Kartografii i Katastru

PROJECT SUPERVISION Elżbieta Janczyńska		70-789 SZCZECIN ul. Romantyczna 70/4
Inwestor:	***Gmina Kołbaskowo*** Kolbaskowo 106 72-001 Kolbaskowo	Data: grudzień 2014
Nazwa opracowania:	Przebudowa drogi wewnętrznej w m. Kamieniec stanowiącej działkę nr 116/49, obręb Kamieniec	Skala: 1:500
Nazwa rysunku:	Plansza koordynacyjna sieci	Branża: S
Projektował:	mgr inż. Kazimierz Matecki uprawnienia: 130/Sz/04	Numer rysunku: Z2